



**Formulario de resultados de la evaluación directa de recursos
hidrobiológico bentónicos**

Presencia de Recursos Profundidad Accidente Geográfico Tipo de Fondo

Solicitud N° 212122082	Solicitante Sergio Eliseo Alvarez Aguila
----------------------------------	--

Región XII	Comuna Natales	Area o Localidad Peninsula Antonio Varas, Estancia Mercedes Sector 2
----------------------	--------------------------	--

Fecha 10-Sep-13	Hora Inicio 13:10	Embarcación Explorador Patagonia II
	Hora Término 13:20	CB 3399

Carta	Shoa 10600 (Datum SAD69)	Area	05.75 Hás
		Vértice	Latitud
			Longitud
Coordenadas Geográficas Carta Shoa 10600 :		A	51° 46' 02.70" S
		B	51° 46' 02.70" S
		C	51° 46' 10.10" S
		D	51° 46' 10.10" S
			72° 50' 21.87" O
			72° 50' 08.70" O
			72° 50' 08.70" O
			72° 50' 21.87" O

Observaciones (Anotar situaciones u observaciones que expliquen o refuercen la inspección realizada)

SE ADJUNTA:
 - Plano ESCALA 1:5000 con TRACK de NAVEGACIÓN y BATIMETRÍA
 - LISTADO BATIMÉTRICO DE TRACK DE LA ÁREA SOLICITADA.

Superficie muestreable aprox. : _____ %

Hora de la Medición 13:10	Ajuste de Marea (mt) -0,1	Prof. Máxima 64,8	Prof. Observ. 64,7	Prof. Mínima 48,8	Prof. Ajustada 48,7
-------------------------------------	-------------------------------------	-----------------------------	------------------------------	-----------------------------	-------------------------------



Posición geográfica de los extremos de las unidades de Muestreo (boyerines)

	Latitud	Longitud	Latitud	Longitud
Transecta N°1	_____	_____	_____	_____
Transecta N°2	_____	_____	_____	_____
Transecta N°3	_____	_____	_____	_____
Transecta N°4	_____	_____	_____	_____

Nombre Inspector Maritza Acuña Guerrero

Nombre Capitán/~~Buzo~~ Héctor Díaz

Firma Inspector

Firma Capitán/~~Buzo~~




OSVALDO VÁSQUEZ J.

~~Nicola Luna~~
NICOLA LUNA M.


~~Sebastián~~ Subpesca

Humberto Probst 6.

Solicitud 212122082: Campaña 1- 2013

SOLICITUD 212122082

Fecha 10/09/2013 Hora Inicio Batimetría: 13:10, Hora Término: 13:20

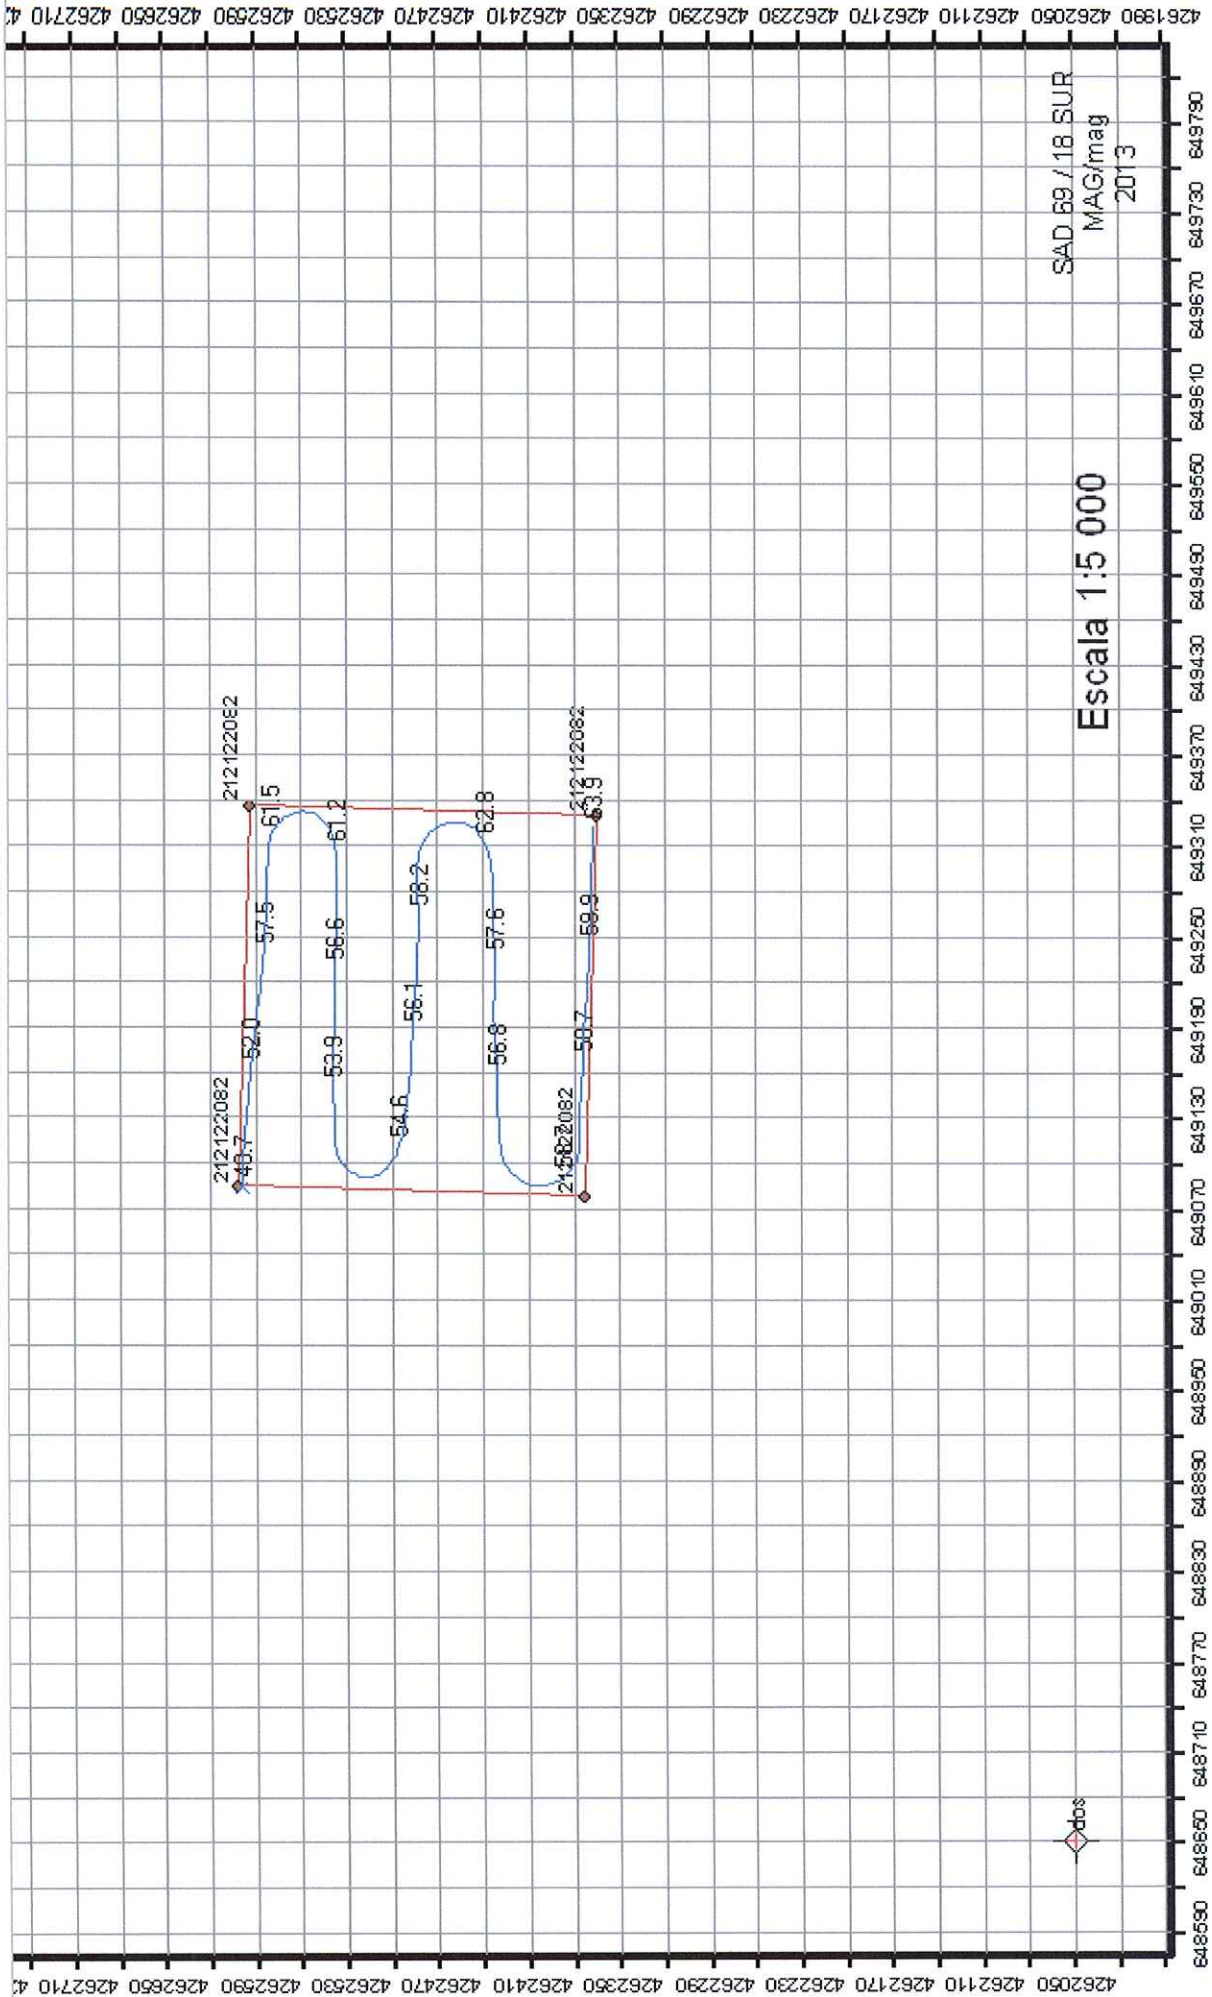

1:5000

División de Acuicultura

**INFORME TECNICO (UTS) N° 297
FECHA: 21-11-2013**

Análisis de presencia de Banco Natural

Pert	profundidad de análisis	especie indicada en informe	Especie o grupo a evaluar	m ² um (1)	m ² um (2)	m ² Promedio	frecuencia de ocurrencia UM Con Rec/UM totales	% area muestreable	IPBAN	IPBANMax	Evaluación
212122082	hasta 30 m										NO SE BUCEO

Observaciones: El sector solicitado presenta profundidades mayores a 30 mts. Conforme a los antecedentes existentes, no se verifica la existencia de Bancos Naturales en el sector.